


序次	更改原因及内容	修改人	日期	审核人	日期
		<div style="text-align: center;"> <b>中冶赛迪工程技术股份有限公司</b>  <b>出图专用章</b> </div>			
		工程设计 综合资质 甲级 证书编号: A150000044 有效期: 至2023年8月31日			

全部  $\nabla$  12.5/

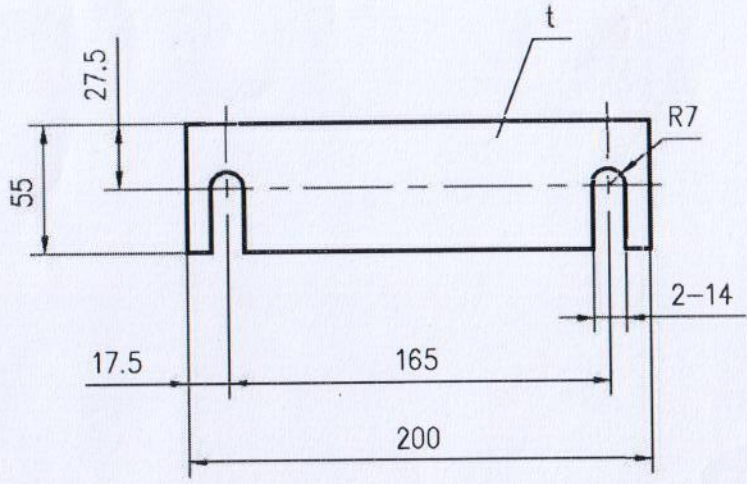

数量	厚度t (mm)	总厚度	使用厚度
2	2	7mm	5mm
<del>3</del>	1		
<del>1</del>	0.5		
<del>2</del>	0.2		
<del>1</del>	0.1		

技术要求  
1. 棱边倒钝。

马新江 5.24

李寅 2021.5.24

比 例	1:3	材质	08F	CISDI 中冶赛迪			
质 量(kg)	0.4						
部门负责人	马新江	马新江	2019.2.28	垫片组 (电机)			
主任工程师	王建辉	王建辉	2019.2.28				
主任设计师	覃宣	覃宣	2019.2.28				
审 核	李传宣	李传宣	2019.2.28				
设 计 师	张明帅	张明帅		图号	02680014DR5005ME065-21	A	1/1
制 图	王志东						

声明: 本作品权益属中冶赛迪。所含信息、专有技术应予保密, 未经本公司书面许可, 不得修改、复制、提供或透露给任何第三方。  
 CLAIM: This work belongs to the property of CISDI. All information and proprietary know-how contained herein shall not be copied, duplicated, changed or altered, submitted or disclosed to any third party without the prior written permission of CISDI.