


序次	更改原因及内容	修改人	日期	审核人	日期
<div style="text-align: right;"> <b>中冶赛迪工程技术股份有限公司</b>  <b>出图专用章</b>            工程设计综合资质甲级            证书编号: A150000044            有效期: 至2023年8月31日         </div>					

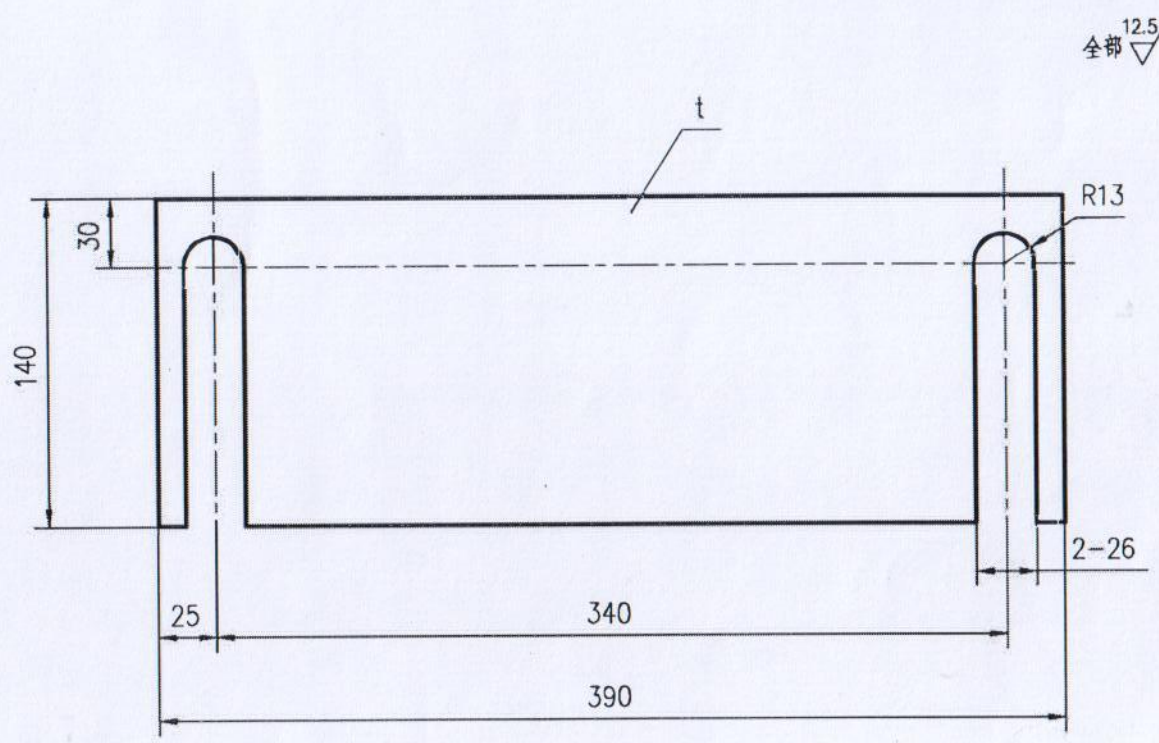

数量	厚度t (mm)	总厚度	使用厚度
1	5	9mm	7mm
1	2		
2	1		
<del>1</del>	<del>0.5</del>		
<del>2</del>	<del>0.2</del>		
<del>1</del>	<del>0.1</del>		

李寅  
2021.5.24

技术要求  
1. 棱边倒钝。

马新江 5.24

**CISDI 中冶赛迪**

比 例	1:3	材质	08F
质 量(kg)	1.3		
部门负责人	马新江	马新江	2019.2.28
主任工程师	王建辉	王建辉	2019.2.28
主任设计师	覃宣	覃宣	2019.2.28
审 核	李传宣	李传宣	2019.2.28
设 计 师	张明帅	张明帅	
制 图	王志东		

垫片组 (轴承座)			
图号	02680014DR5005ME065-15	A	1/1

声明: 本作品权益属中冶赛迪。所含信息、专有技术应予保密。未经本公司书面许可, 不得修改、复制、提供或透露给任何第三方。  
 CLAIM: This work belongs to the property of CISDI. All information and proprietary know-how contained herein are confidential, and shall not be copied, duplicated, changed or altered, submitted or disclosed to any third party without the prior written permission of CISDI.